




Obergeschoß 01

Legende:

- Bestand...
- Durchbruch lichte Breite...
- Eingang...
- Möblierung...

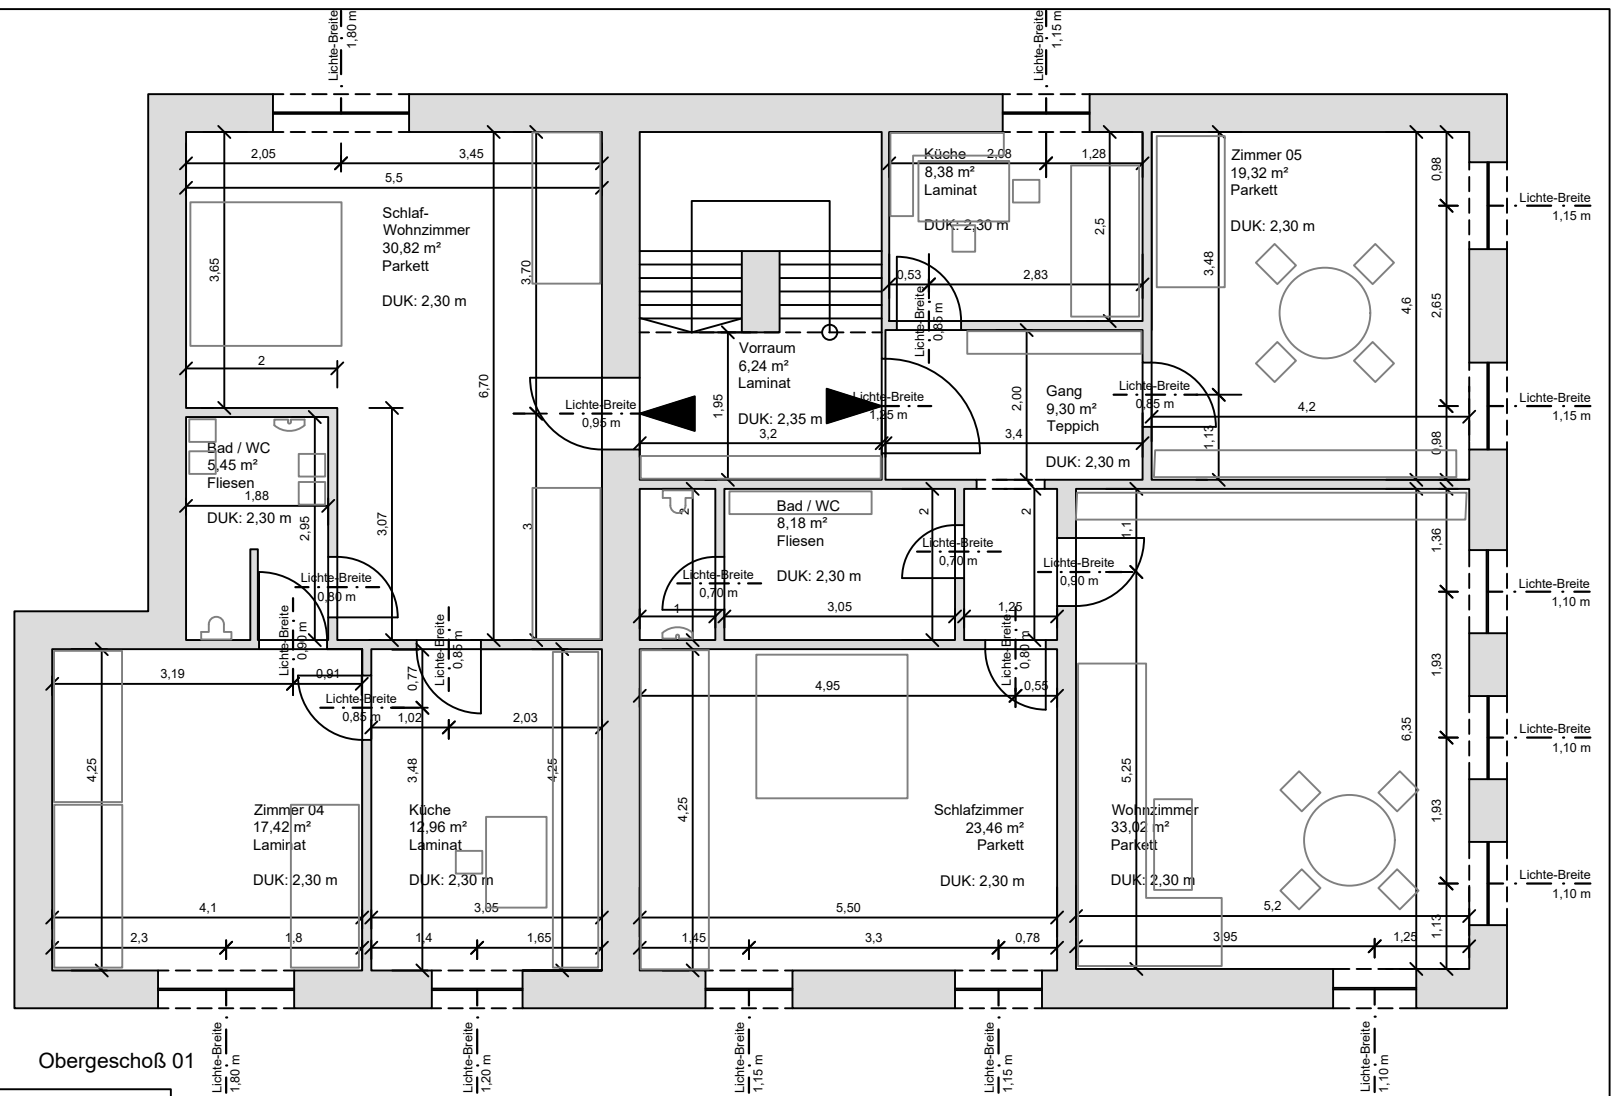

Bestandsplanung Fadingerstraße 9, 4730 Waizenkirchen	
Inhalt: Grundriss OG 01	
Maßstab: 1 : 10	Plannummer: 03