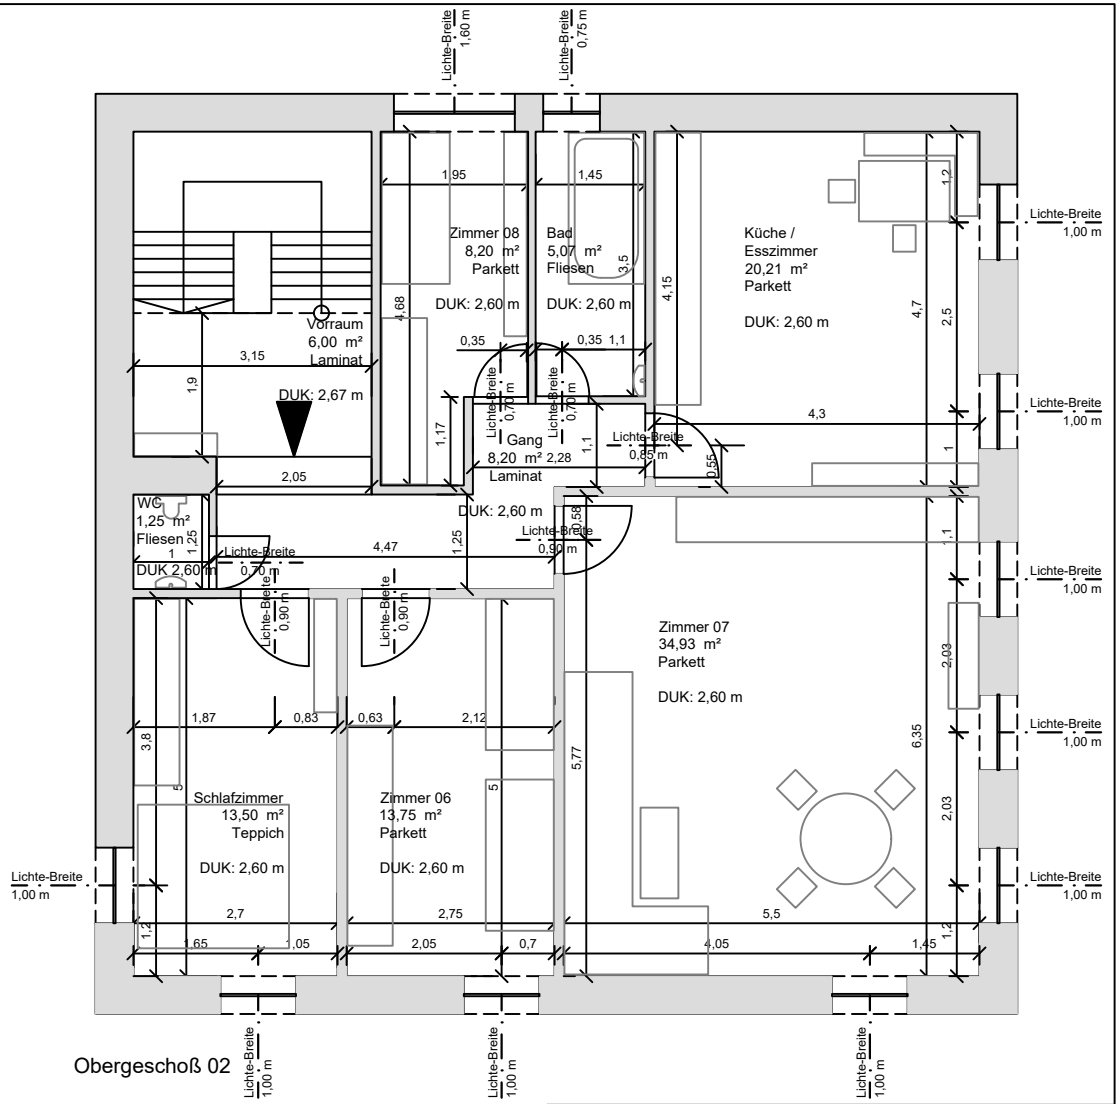

Obergeschoß 02

Legende:

- Bestand...
- Durchbruch lichte Breite...
- Eingang...
- Möblierung...

1 2 3 4 5 m

N O S W

Bestandsplanung Fadingerstraße 9, 4730 Waizenkirchen	
Inhalt: Grundriss OG 02	
Massstab: 1 : 10	Plannummer: 04